Géomètres - Experts
O. Duyme - E. Vittenet - M. Renfer

Département de la Marne
Commune de VILLERS-MARMERY
25, rue Abbé Paramelle
Lot 11 - Superficie = 542m²
Section ZC, Parcelle(s) n° 202

LOTISSEMENT "Le Chemin de Courmelois 2"
PLAN DE VENTE

SARL Terres à Vivre : Permis d'Aménager n°051 636 21 K0001 M01
Délivré en date du 22/09/2022

Plan de situation
ECHELLE : 1/2000

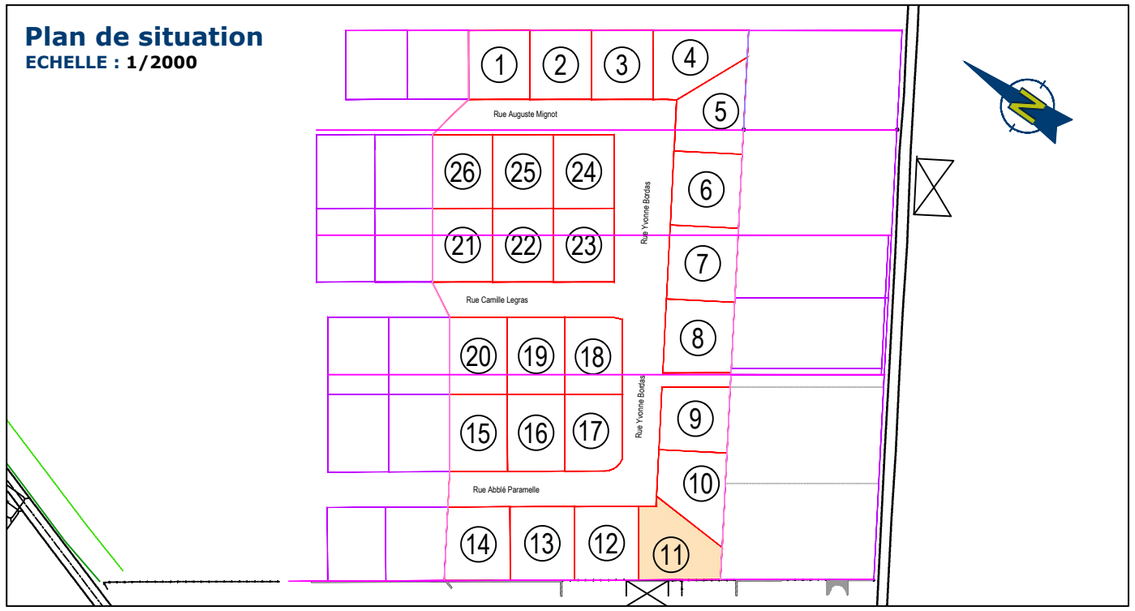

INDICES DU PLAN

Indice	Date	Intervenant	Modification
0	30/12/2022	SL	Plan de vente
A			
B			
C			
D			
E			
F			

NOTA

✓ Les branchements indiqués sont issus du fichier "Recolement Ph2 Villers-Marmery.dwg" transmis le 21-11-2022 par VRD PARTENAIRE.

SYSTEMES DE RATTACHEMENT

Planimétrique : RGF 93- CC49 - ppm : -108

LEGENDE

- Limite divisoire
- Application du plan cadastral
- Limite parcellaire rétablie d'après archives
- Limite parcellaire rétablie d'après archives en cours de division
- Limite parcellaire issu du remembrement réalisé en 2005 par le M. WAWSZCZYK Simon géomètre agréé
- Limite parcellaire issu du plan de division réalisé en octobre 2016 par le cabinet FLAMAND-MELICQUE (dos Z102)
- Limite parcellaire issu du plan de division réalisé en mars 2013 par le cabinet FLAMAND-MELICQUE (dos X35)
- Borne nouvelle implantée les 2 et 7/11/2022
- Marque de peinture nouvelle implantée les 2 et 7/11/2022
- Borne fer existante et contrôlée les 2 et 7/11/2022
- Borne existante contrôlée les 2 et 7/11/2022
- Aire de stationnement privative et accès au lot
- Branchement électrique, téléphonique, eaux usées et AEP
- Bande tampon boisée à créer (OAP) 3m
- Haie de transition en fond de parcelle à créer (OAP) 1m

N° D'AFFAIRE : 210743/OD/SL

Rapport Géofoncier du 18/02/2022

D:\TEMP\AcPublish_5300\210743_Plan de vente_définitif_indice_0.dwg Tracé le 30 Déc. 2022

SCP O. DUYME - E. VITTENET - M. RENFER - Géomètres-Experts Associés
Siège Social : 14 Avenue du Général de Gaulle - 51100 REIMS - TÉL : 03 26 47 22 27 - dvr.reims@geometre-expert.fr
Bureau d'Epernay : 34 Avenue du Maréchal Joffre - 51200 EPERNAY - TÉL : 03 26 51 63 61 - dvr.epernay@geometre-expert.fr
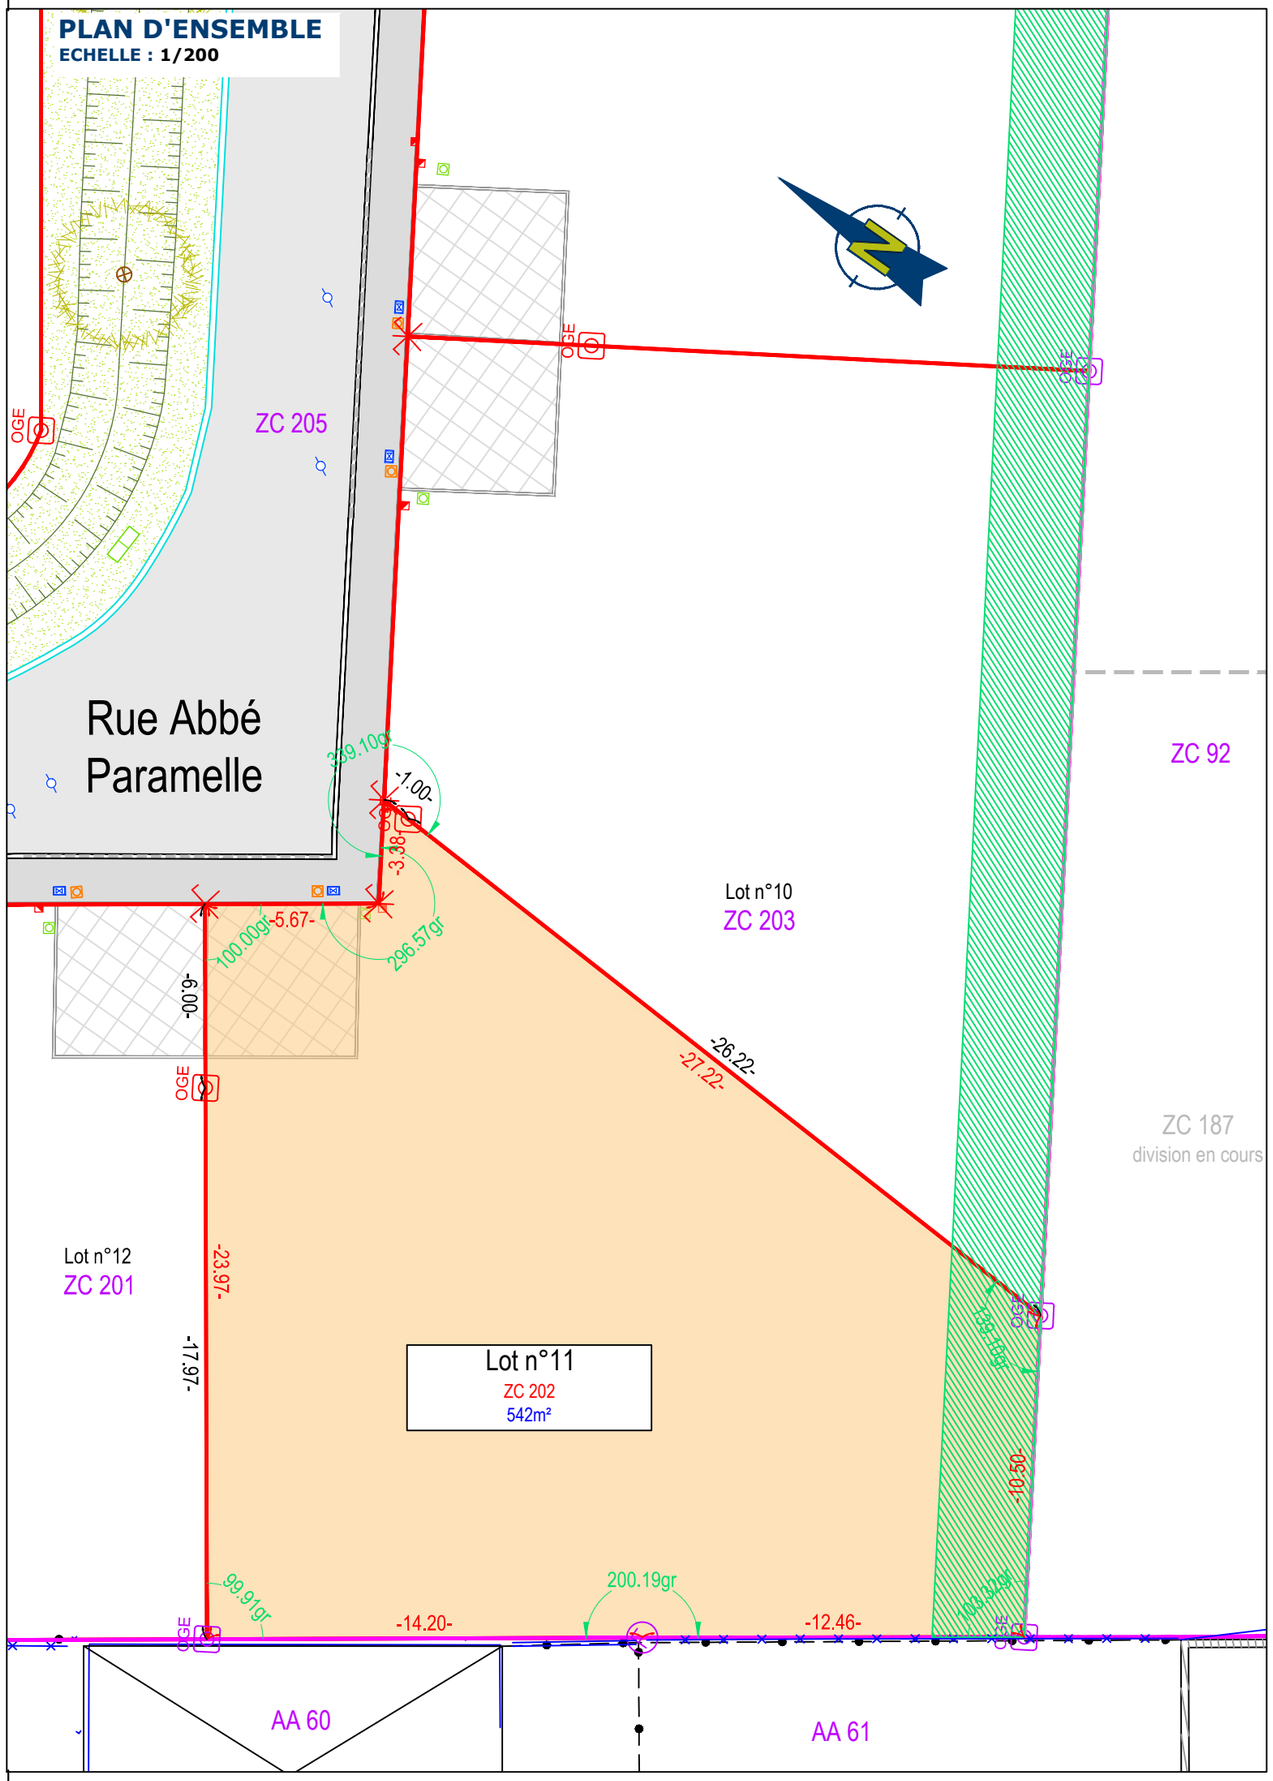
PLAN D'ENSEMBLE
ECHELLE : 1/200